


RW 367368,7
HW 5736436,9

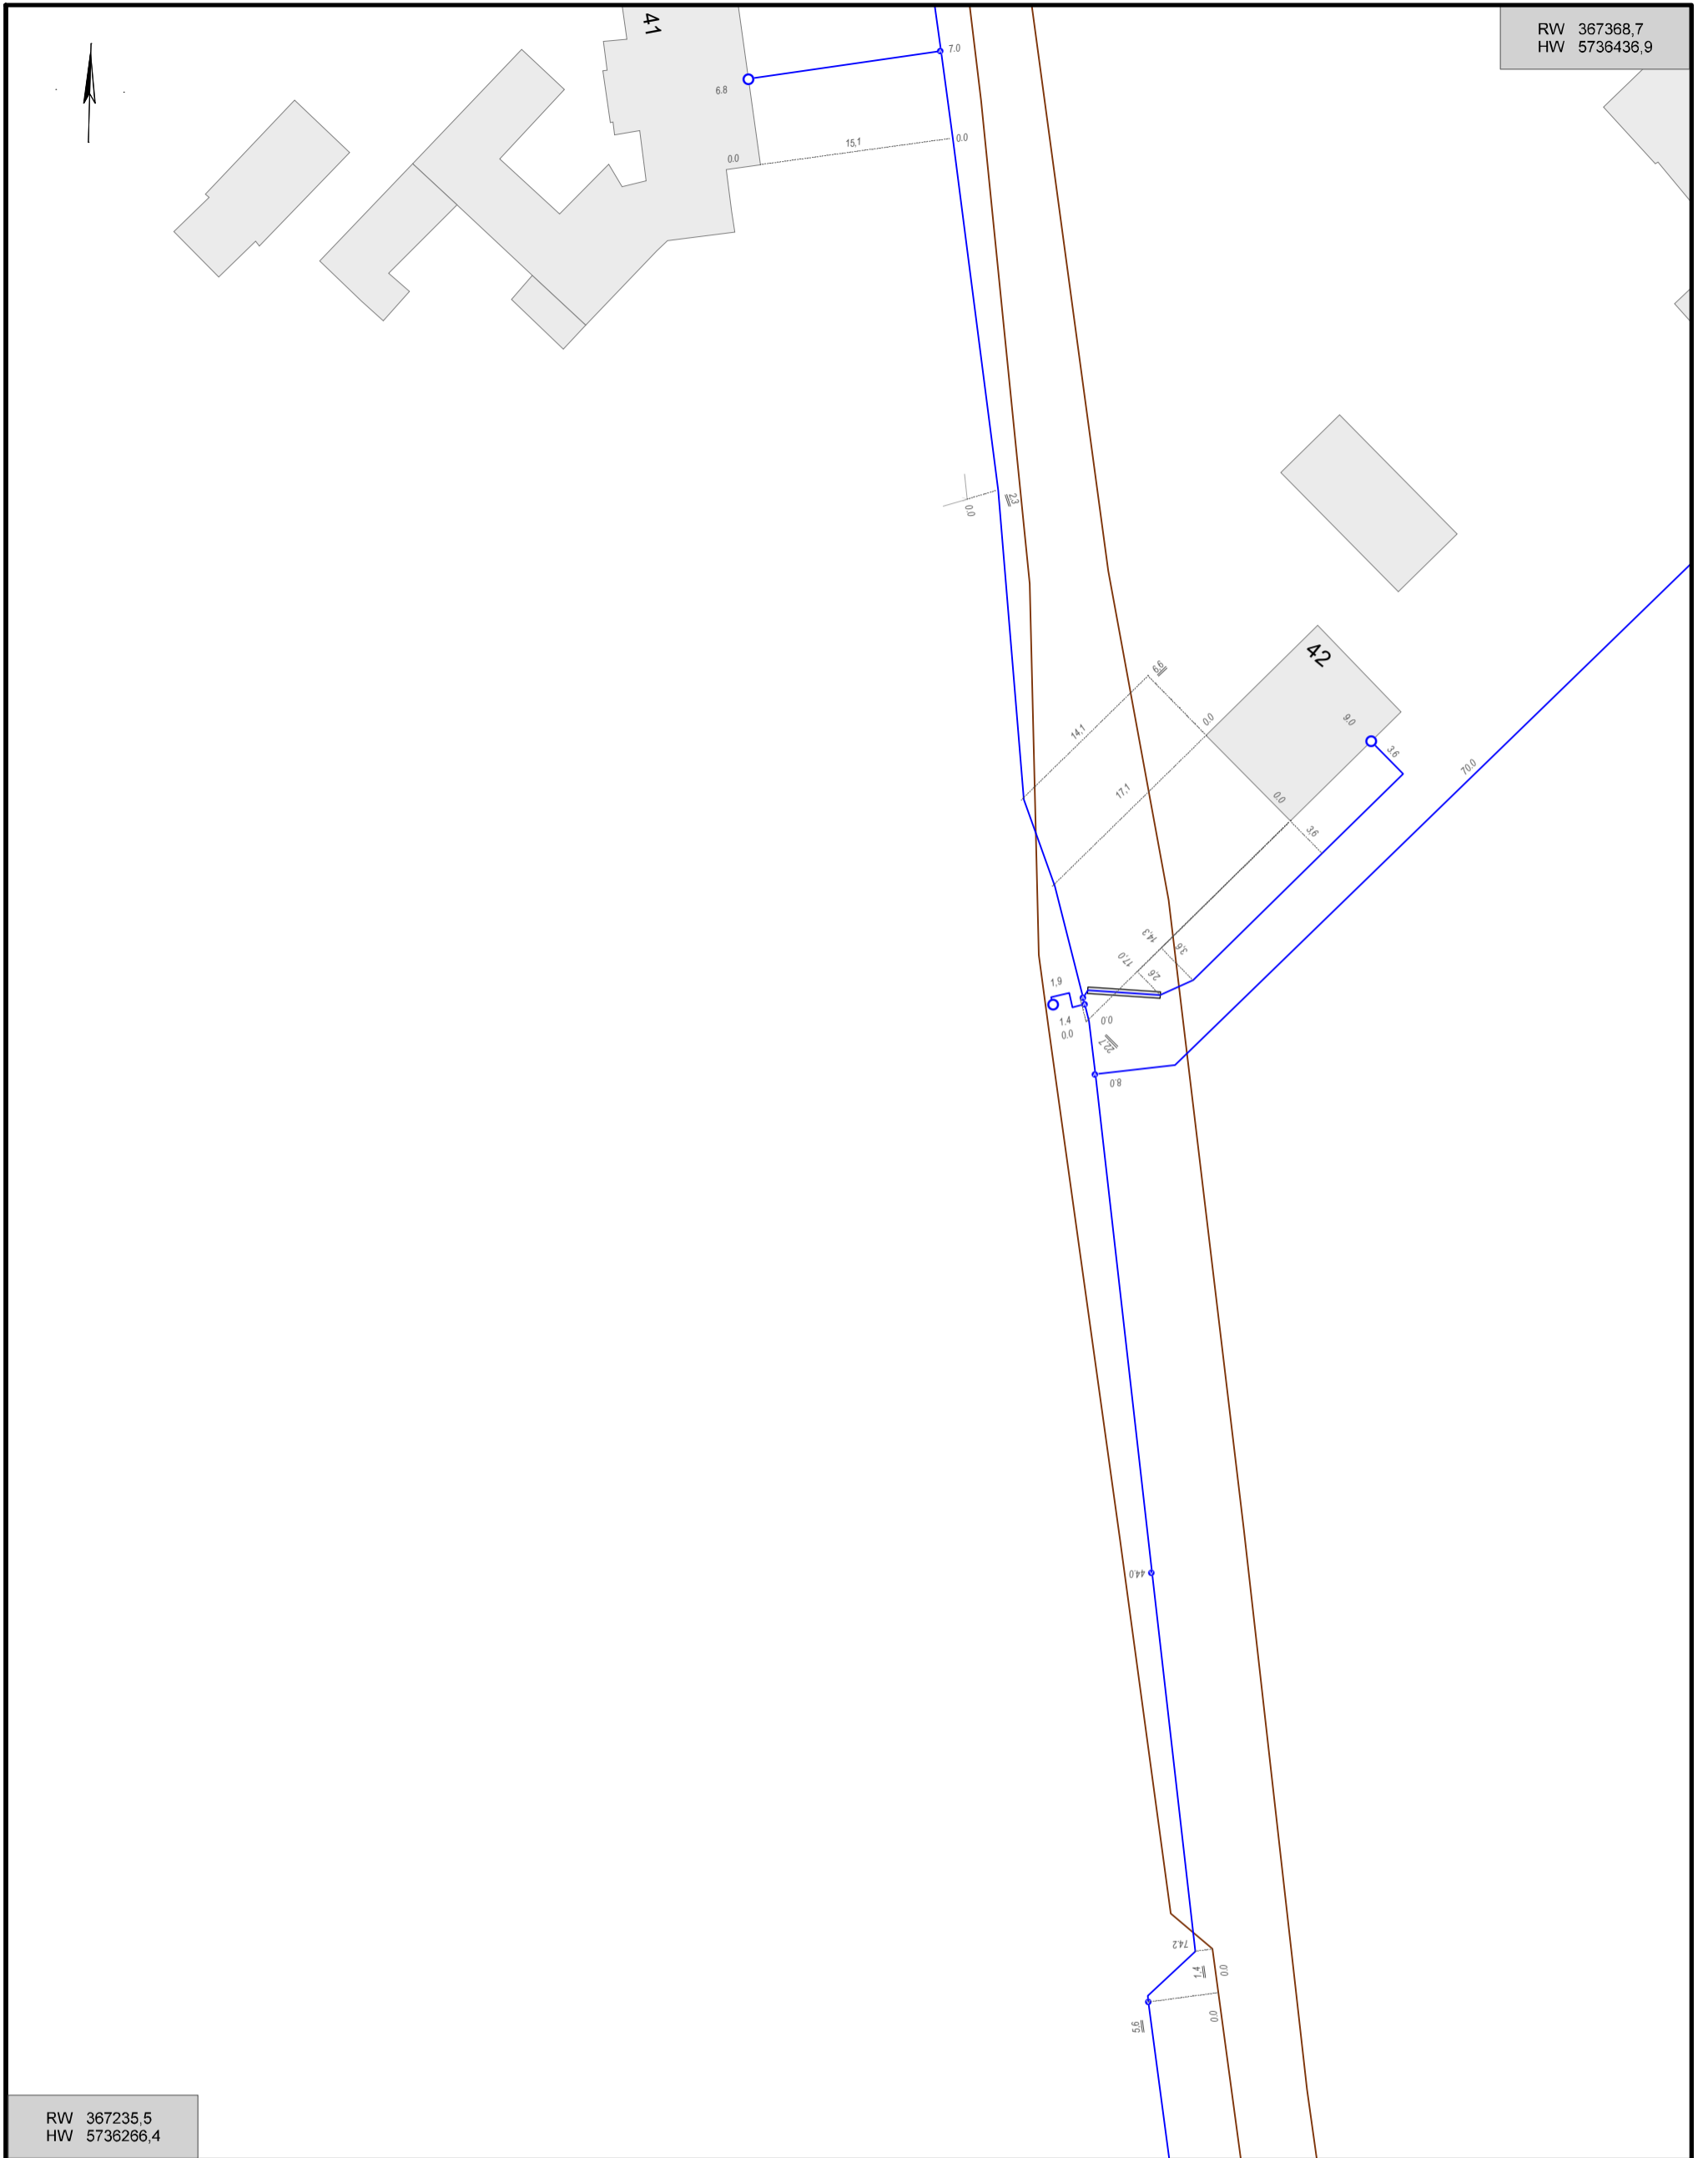

RW 367235,5
HW 5736266,4

Vorhaben: Vorhabenbezogener Bebauungsplan "Errichtung Wohnhaus in Löben" der Stadt Annaburg, OT Löben

Hinweise:

Maßstab: 1: 500

Druckdatum: 05.12.2022

Blattnummer: 1

Bearbeiter: Frau Hendrischk

Unternehmen: MITNETZ Strom mbH

Telefon:

Gemeinde(n): Annaburg

Gemarkung(en):

Ortsteil(e): Löben

Straße(n):

Vorgang Nr.: 99374/22

Anlage 1 zur Begründung

Nr. PVV (intern):