
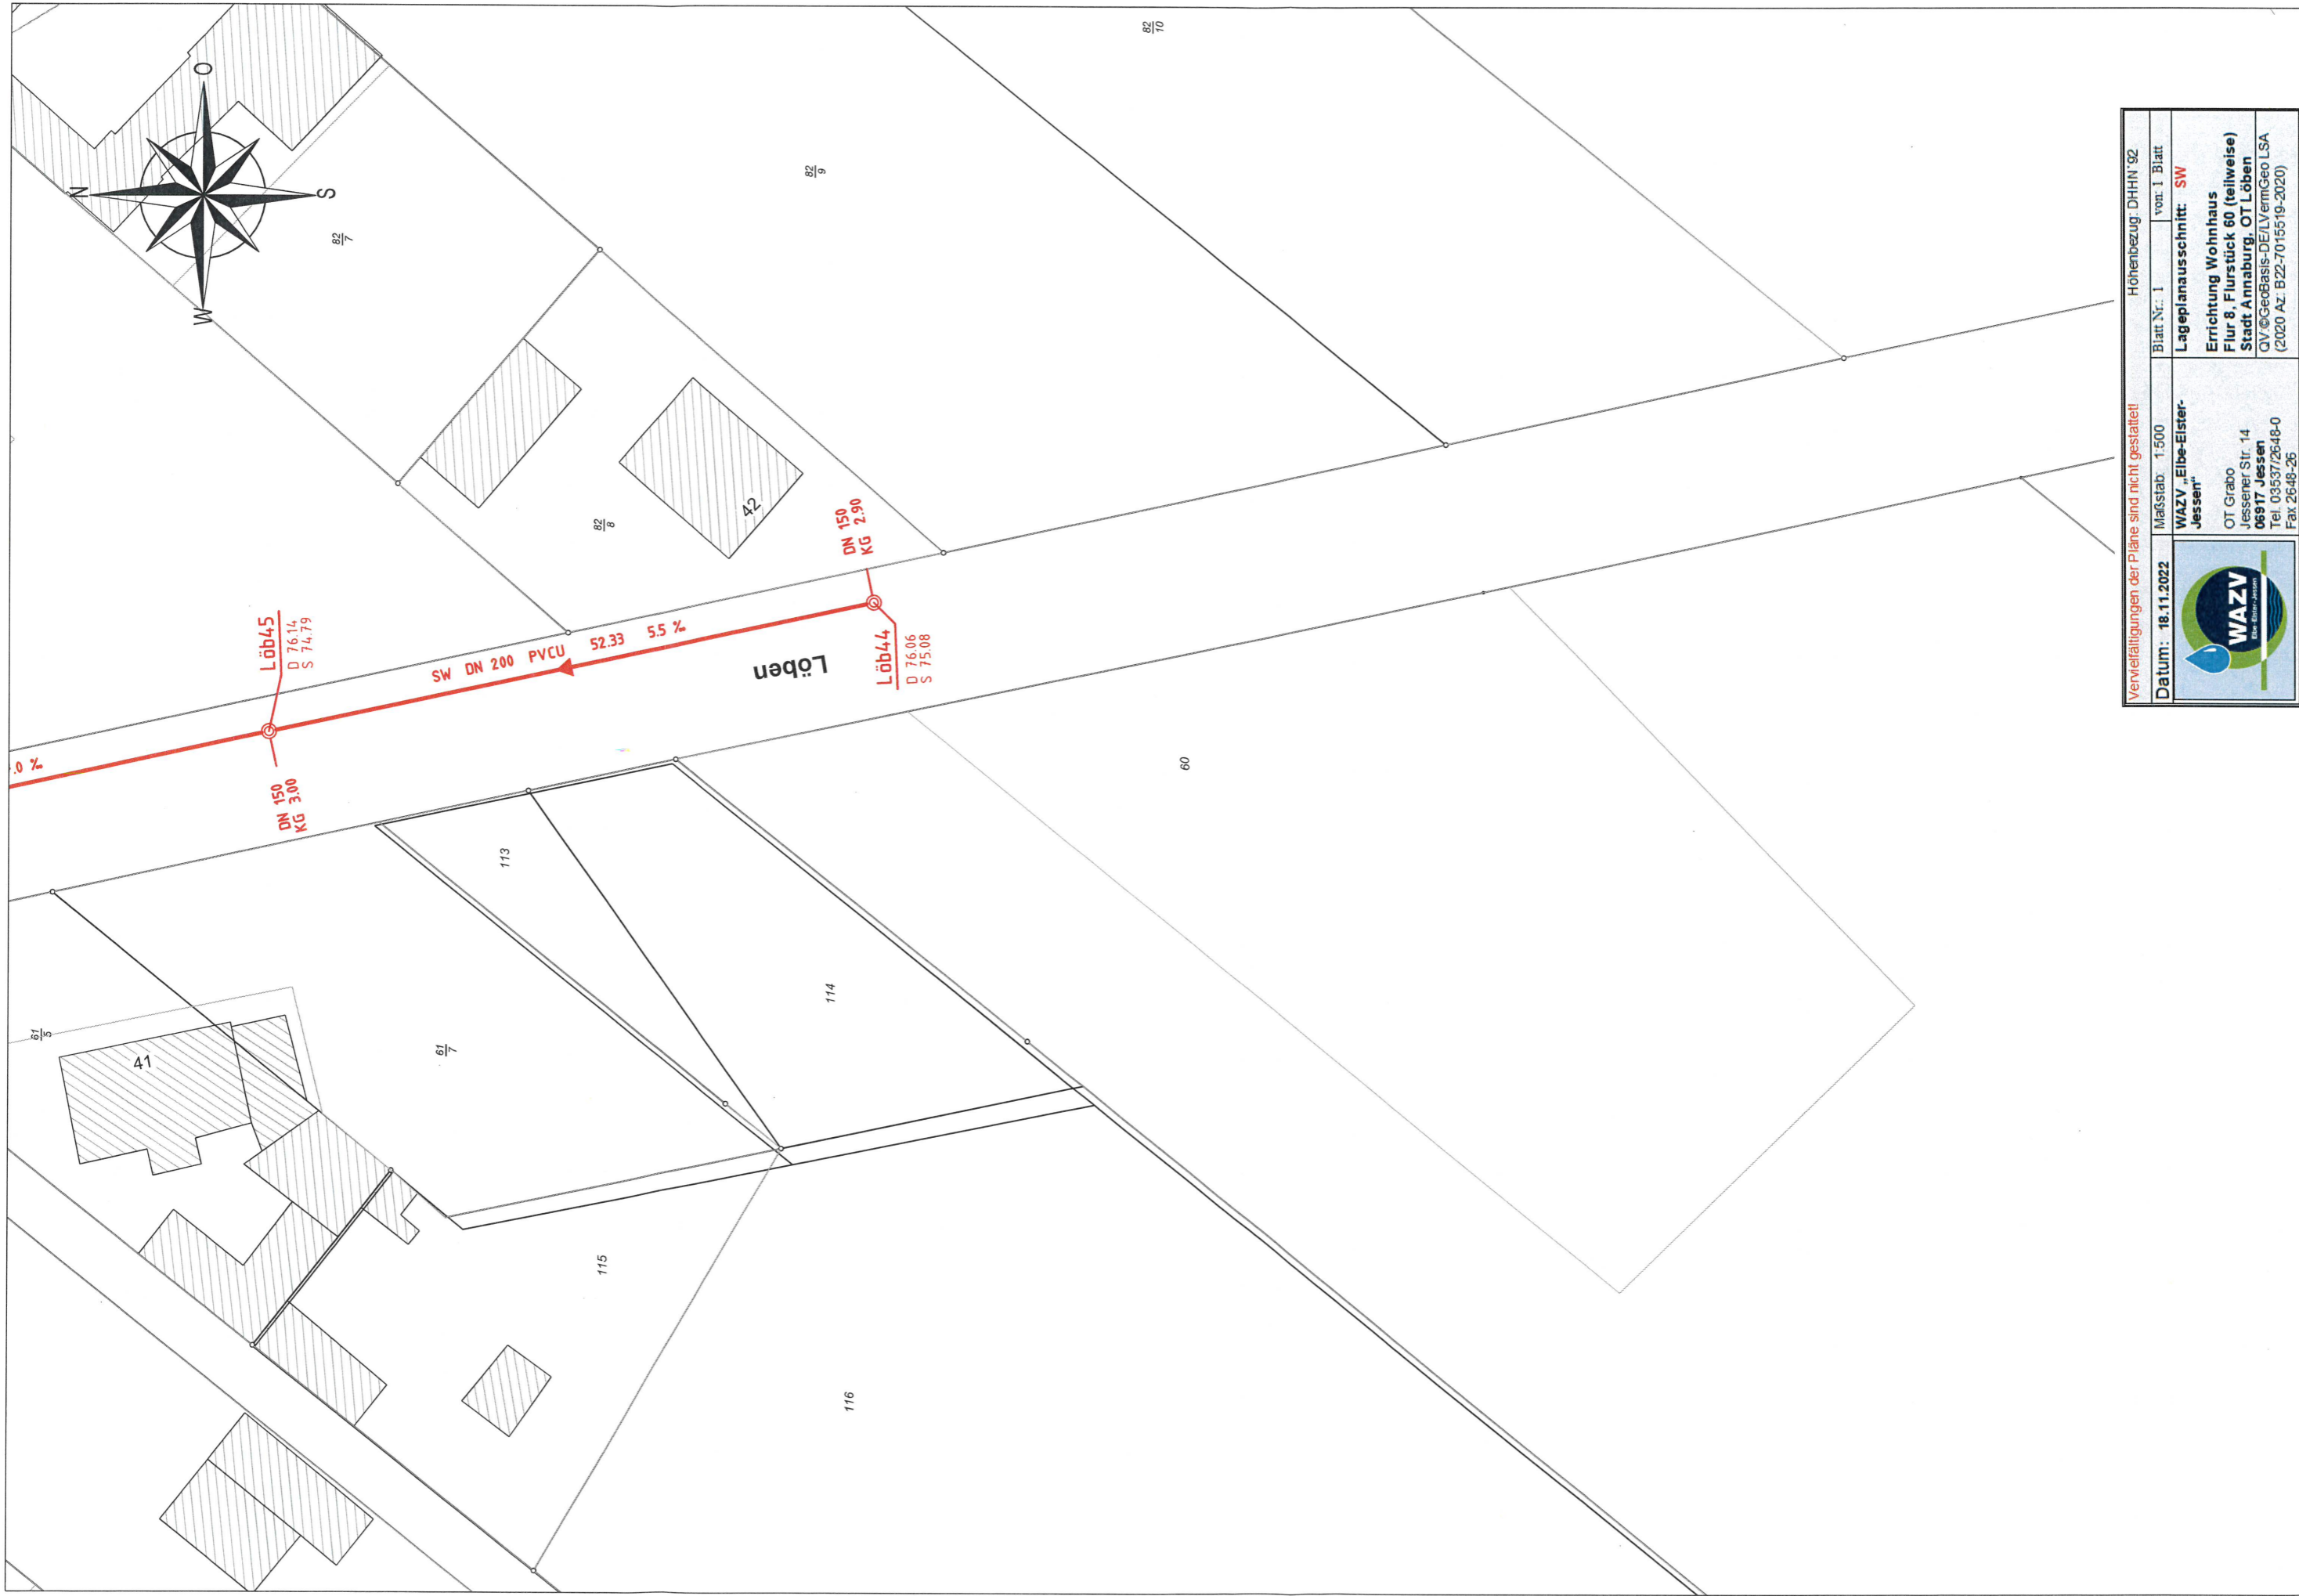



Vertiefungen der Pläne sind nicht gestattet!

Höhenbezug: DHHN '92	
Datum: 18.11.2022	Blatt Nr.: 1 von 1 Blatt
Maßstab: 1:500 A3	Lageplanausschnitt: TW
 WAZY „Elbe-Elster-Jessen“	
OT Grabo Jessener Str. 14 06917 Jessen Tel. 03537/2648-0 Fax 2648-26	
Errichtung Wohnhaus Löben Flur 8, Flurstück 60 (teilweise) Stadt Annaburg, OT Löben CV: GeoBasis-DE/LVermGeo LSA (2020 AZ: B22-7015519-2020)	

Anlage 2 zur Begründung Bestandspläne Trinkwasser und Abwasser



Vervielfältigungen oder Pläne sind nicht gestattet!

Höhenbezug: DHHN '92 Blatt Nr.: 1 von: 1 Blatt	Lageplanausschnitt: SW Errichtung Wohnhaus Flur 8, Flurstück 60 (teilweise) Stadt Annaburg, OT Löben <small>QV © GeoBasis-DE/LEVermGeo LSA (2020 AZ: B22-7015519-2020)</small>
Datum: 18.11.2022 Maßstab: 1:500 WAZV „Elbe-Elster-Jessen“	 OT Grabo Jessener Str. 14 06917 Jessen Tel. 03537/2648-0 Fax 2648-26